

OPMETING WONING
STEENSTRAAT 54, 2180 Ekeren
Afdeling 35 Sectie F nr 380 x

ARCHITECTENBUREAU

PLAN-X bvba

Sleenstraat 70 2180 Ekeren
T: 03/216.41.14 F: 03/216.32.82

DOSSIER

0308

SCHAAL

1/50

TEKENING

tek nr 0308-O1

DATUM


20 01 2016

MATERIALEN

1. zwarte dakpannen
2. bruin-rode gevelsteen
3. plement in arduin (voorgevel)
4. zinken gaten en regenafvoeren
5. wit houten buitenafsluitwerk
7. dorpen in blauwe hardsteen
8. geel geschuilde cementering

LEGENDE


-  bestaand metselwerk
-  nieuw metselwerk
-  lichte scheidingswanden
-  gewapend beton
-  fcaalen
-  afvalwater
-  regenwater
-  bovenliggende constructie
-  scheidingslijn / assen

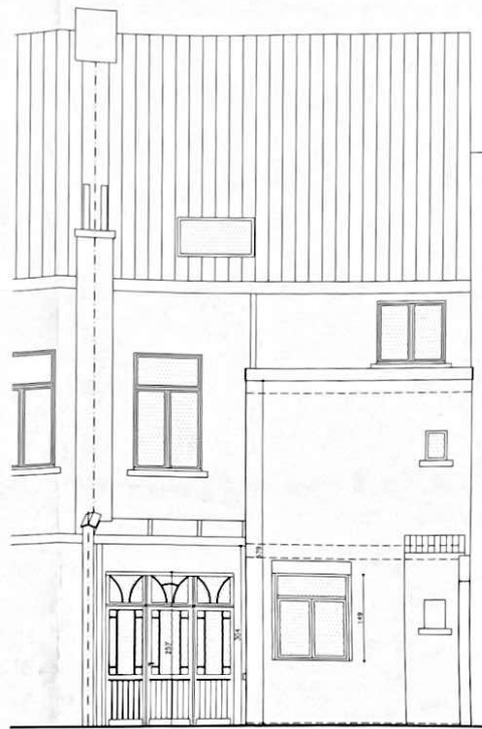


ACHTERGEVEL




VOORGEVEL

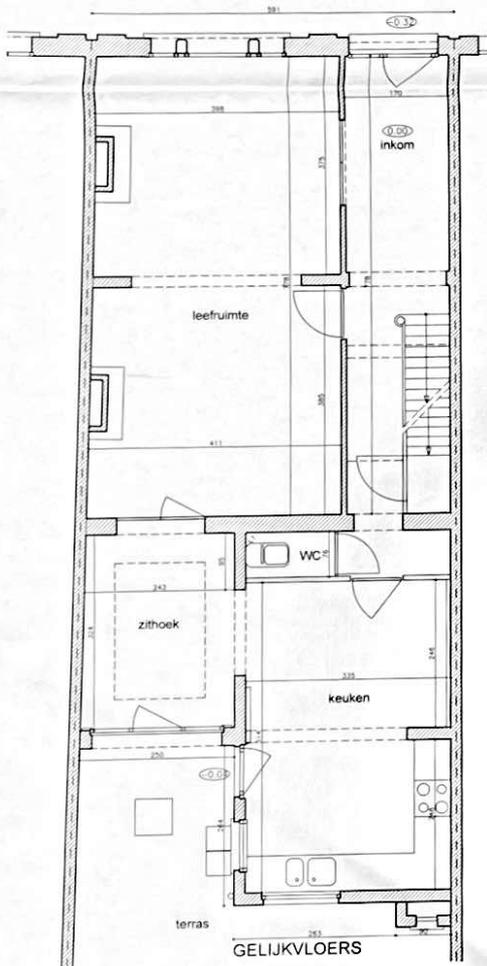


GELIJKVLOERS

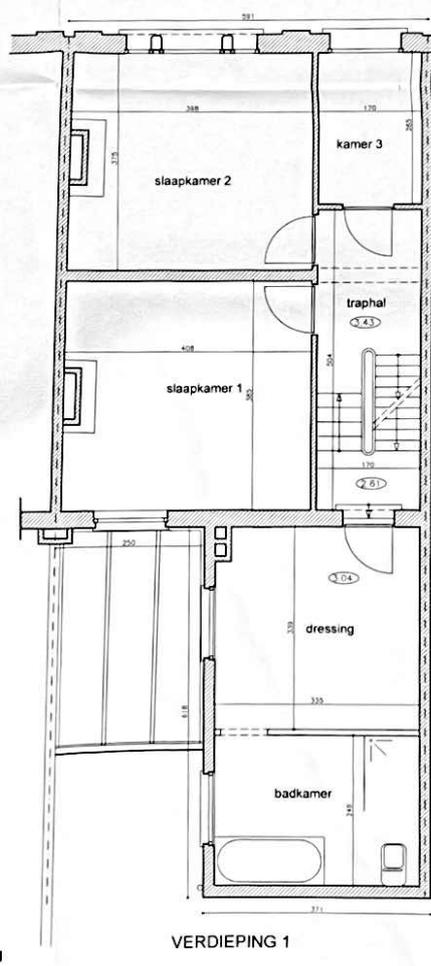


VERDIEPING 1

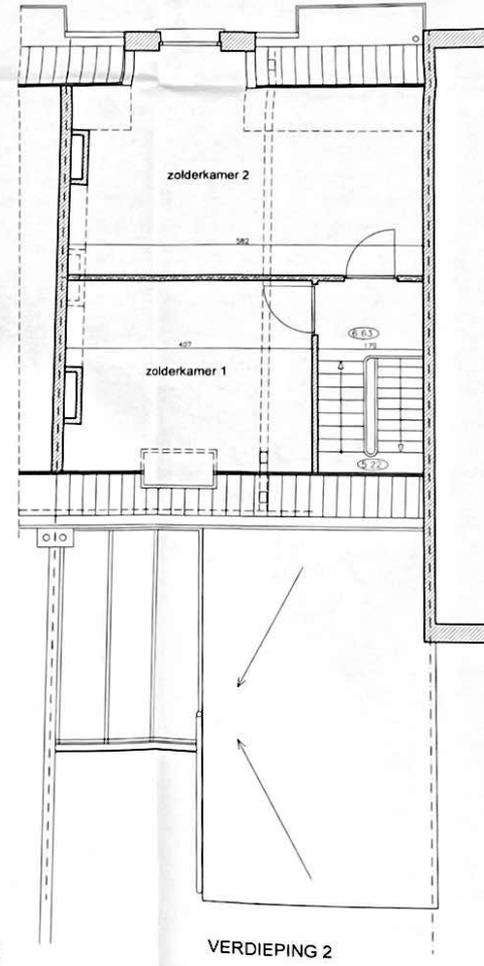

VERDIEPING 2

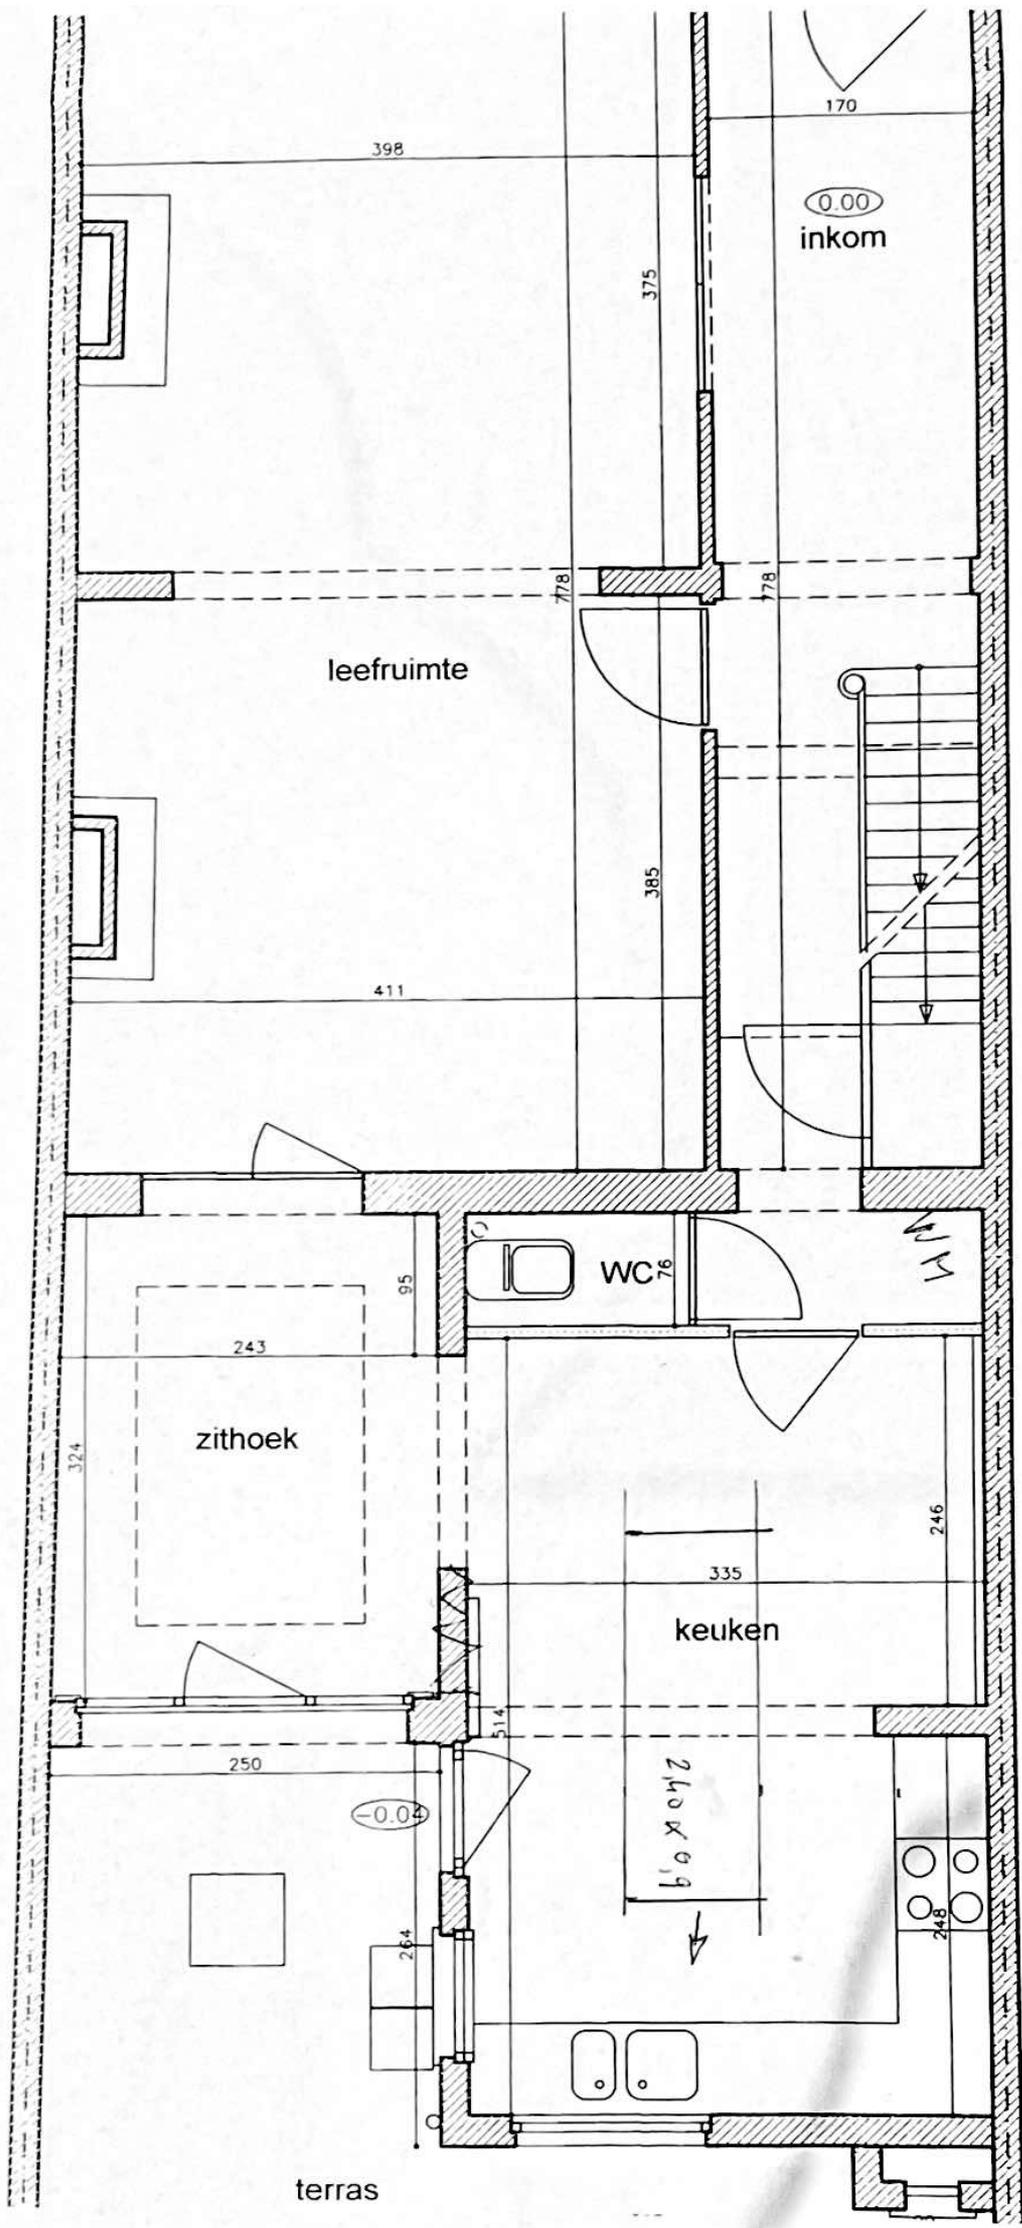

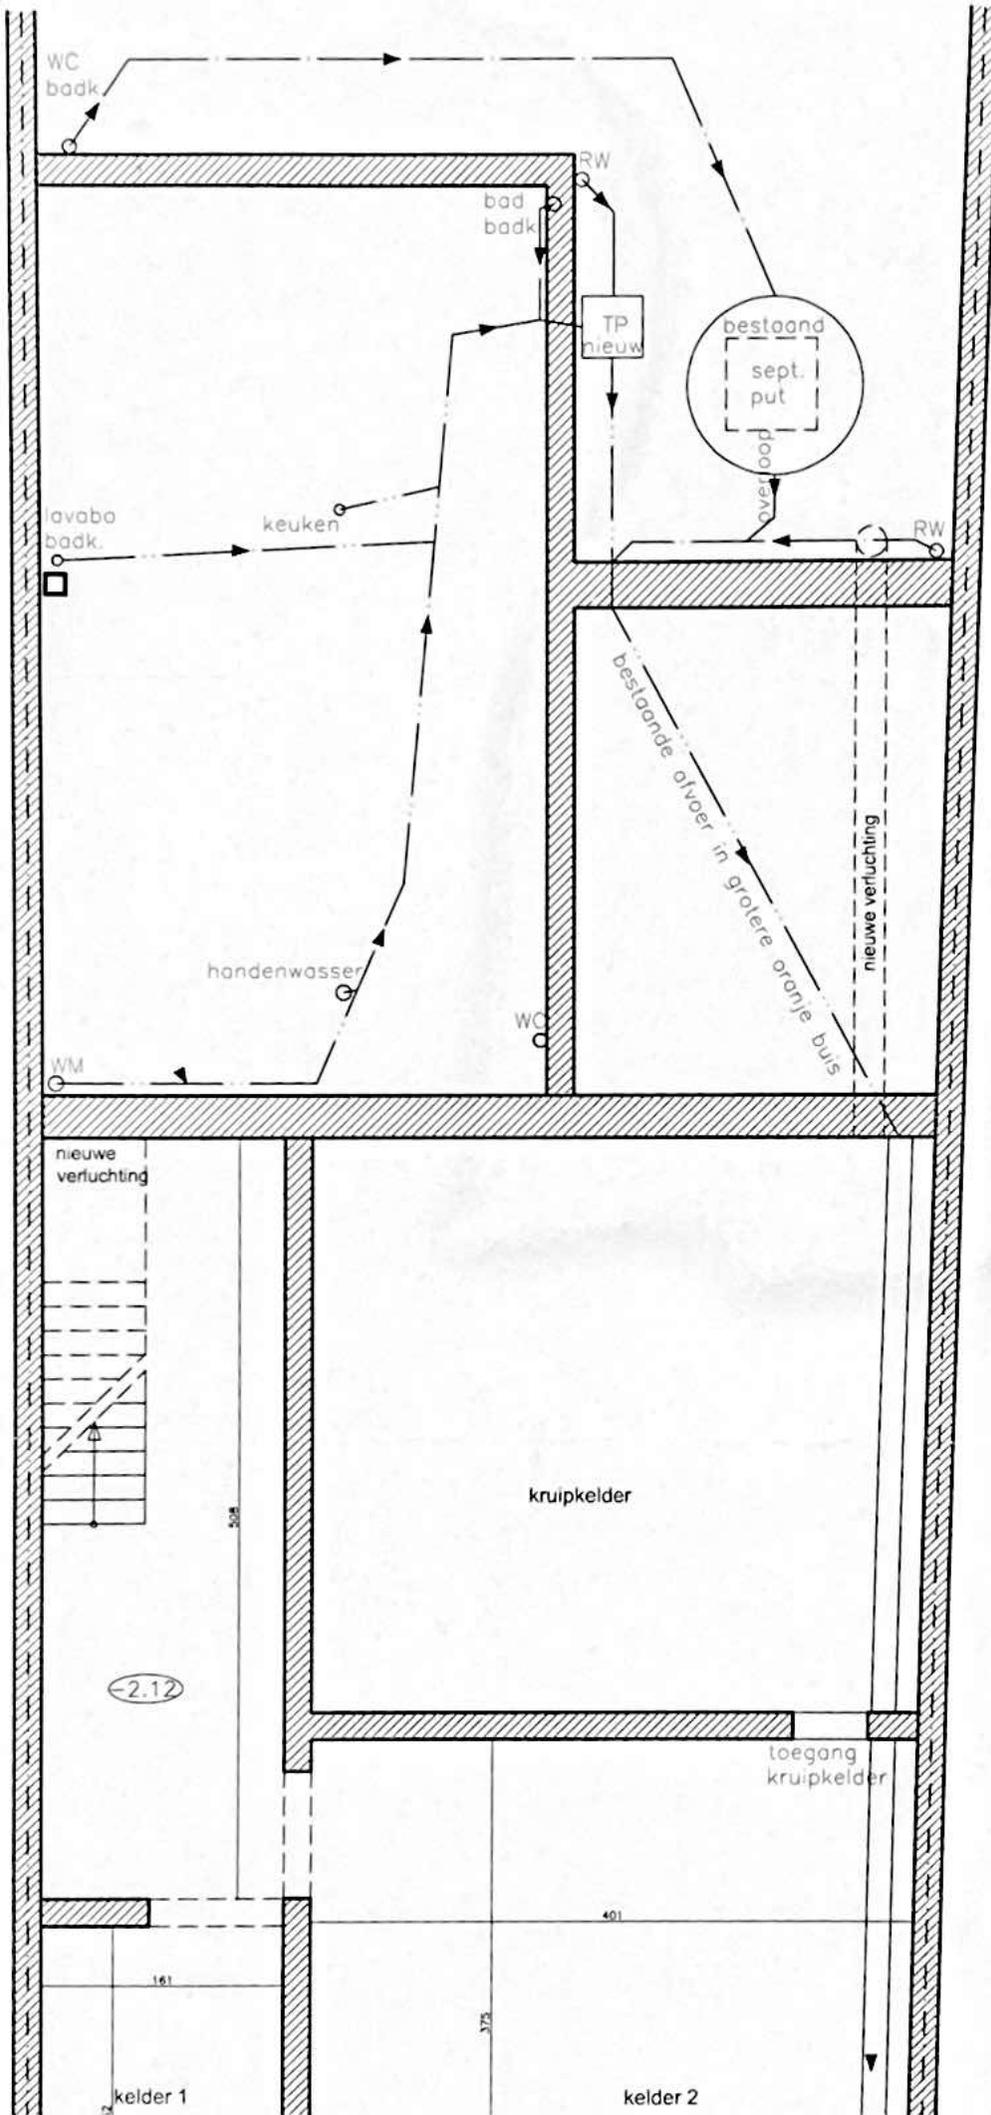

schaal 1/50

KELDER/FUNDERING

AS BUILT

Plan-X professioneel architectenbureau bvba
 Steenstraat 70 2180 Ekeren T 03 216 41 14
 info@plan-x.be www.plan-x.be

Datum: 10/04/2018

VERBOUWING RIJWONING
 Bouwheer: Mevr. L. Van den Audenaerde
 Adres: Steenstraat 54 2180 Ekeren
 Kartofel Afdeling 25, Sectie F nr 380 v